




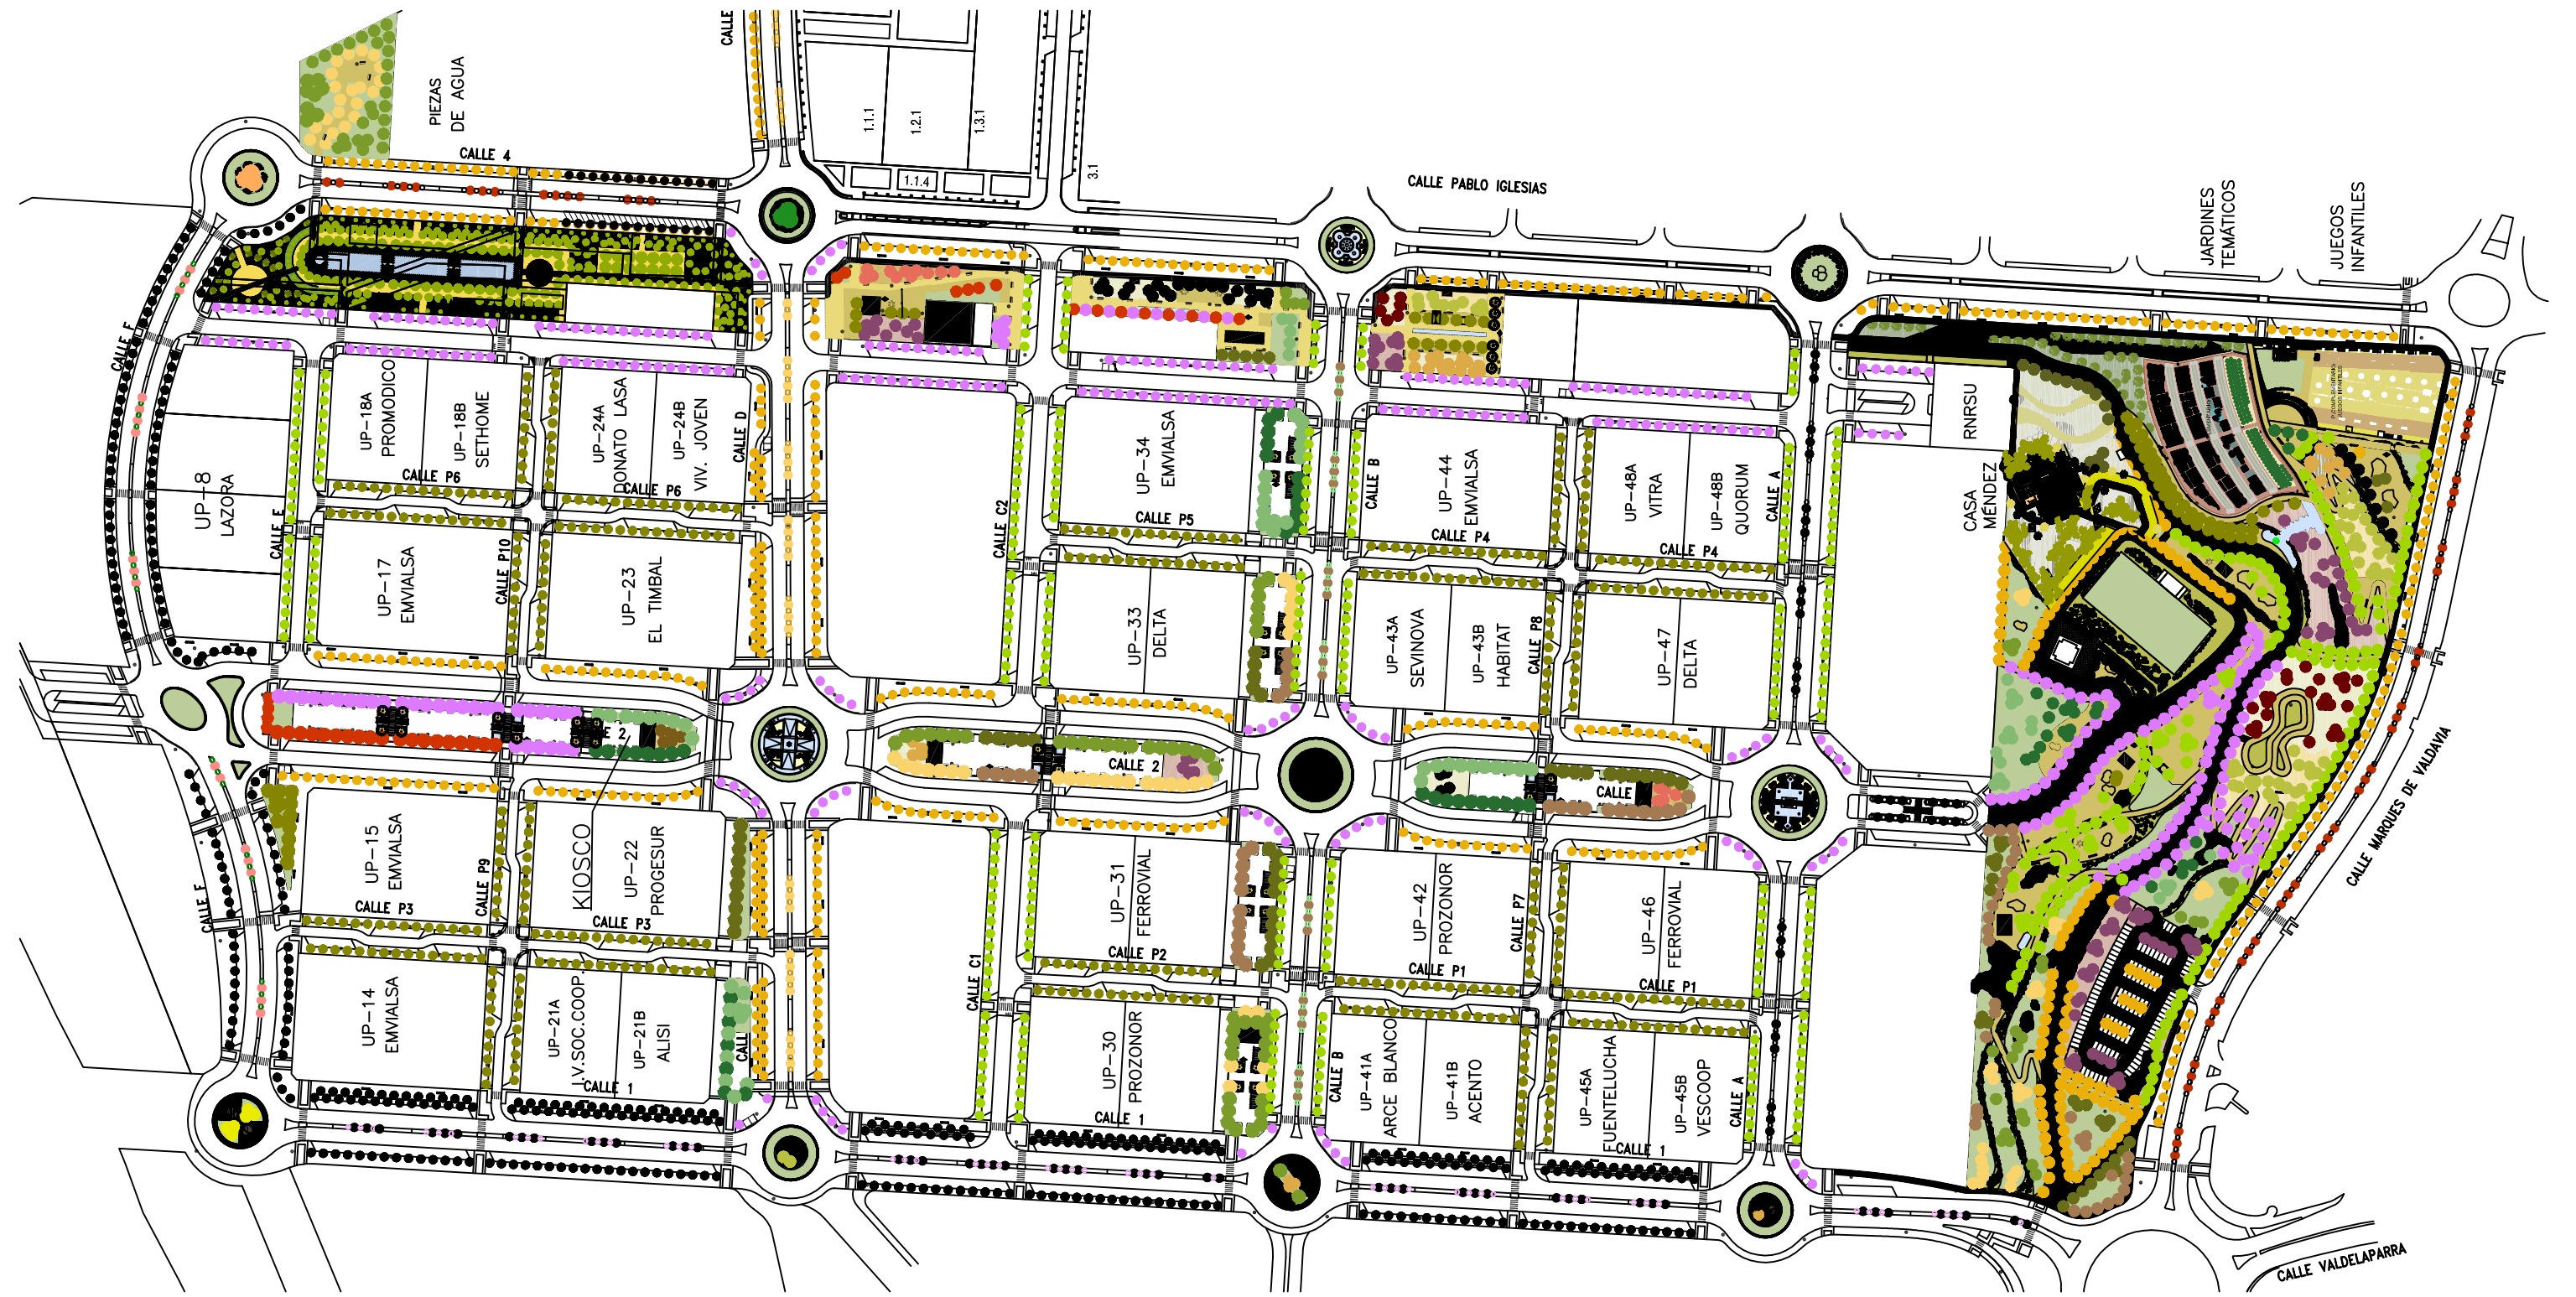


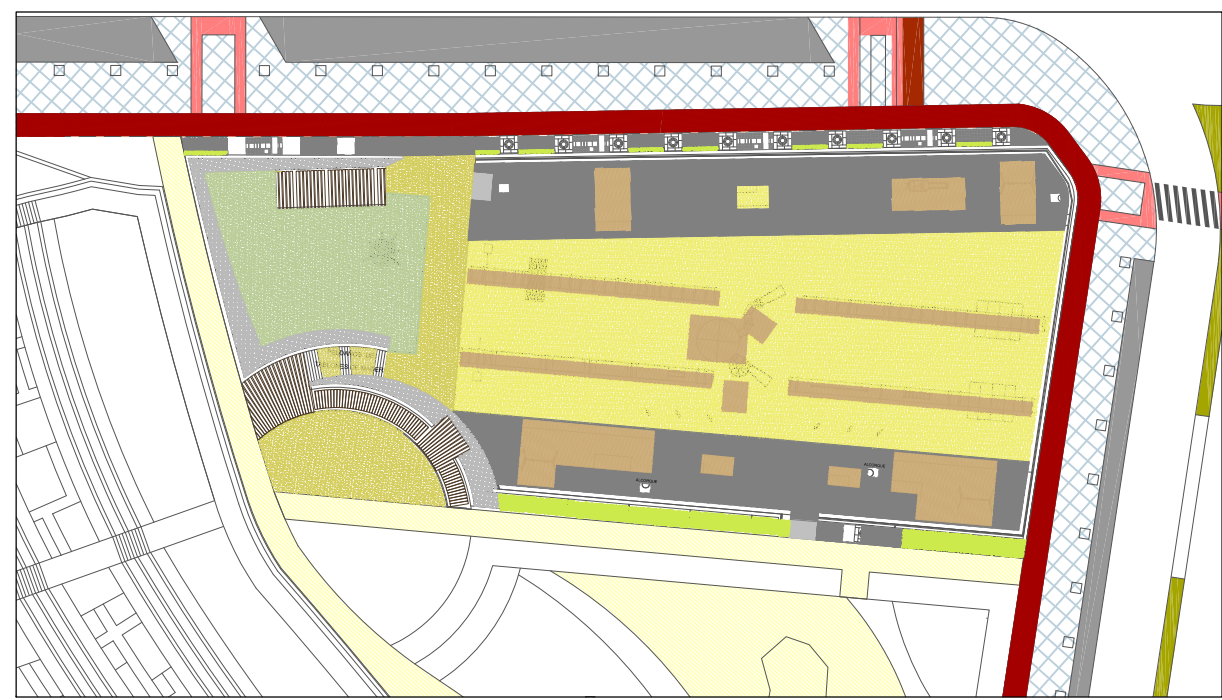


- LEYENDA ZONA JUEGOS INFANTILES
- | | | |
|--------------------------------|--|-----------------------|
| ARENA DE RIO | ADOQUIN 120x120mm SOBRE CAMA DE ARENA | FRADERA ORNAMENTAL |
| ZAHORRA | PAVIMENTO DE GRANITO 60x60cm / 80x20cm | ARBUSTOS Y TAPAZANTES |
| PAVIMENTO AMORTIGUADOR DE OCMA | PAVIMENTO DE MADERA | MURO DE PIEDRA |
| TRAMEX (PISO CANADIENSE) | | CARRIL BICI EXISTENTE |

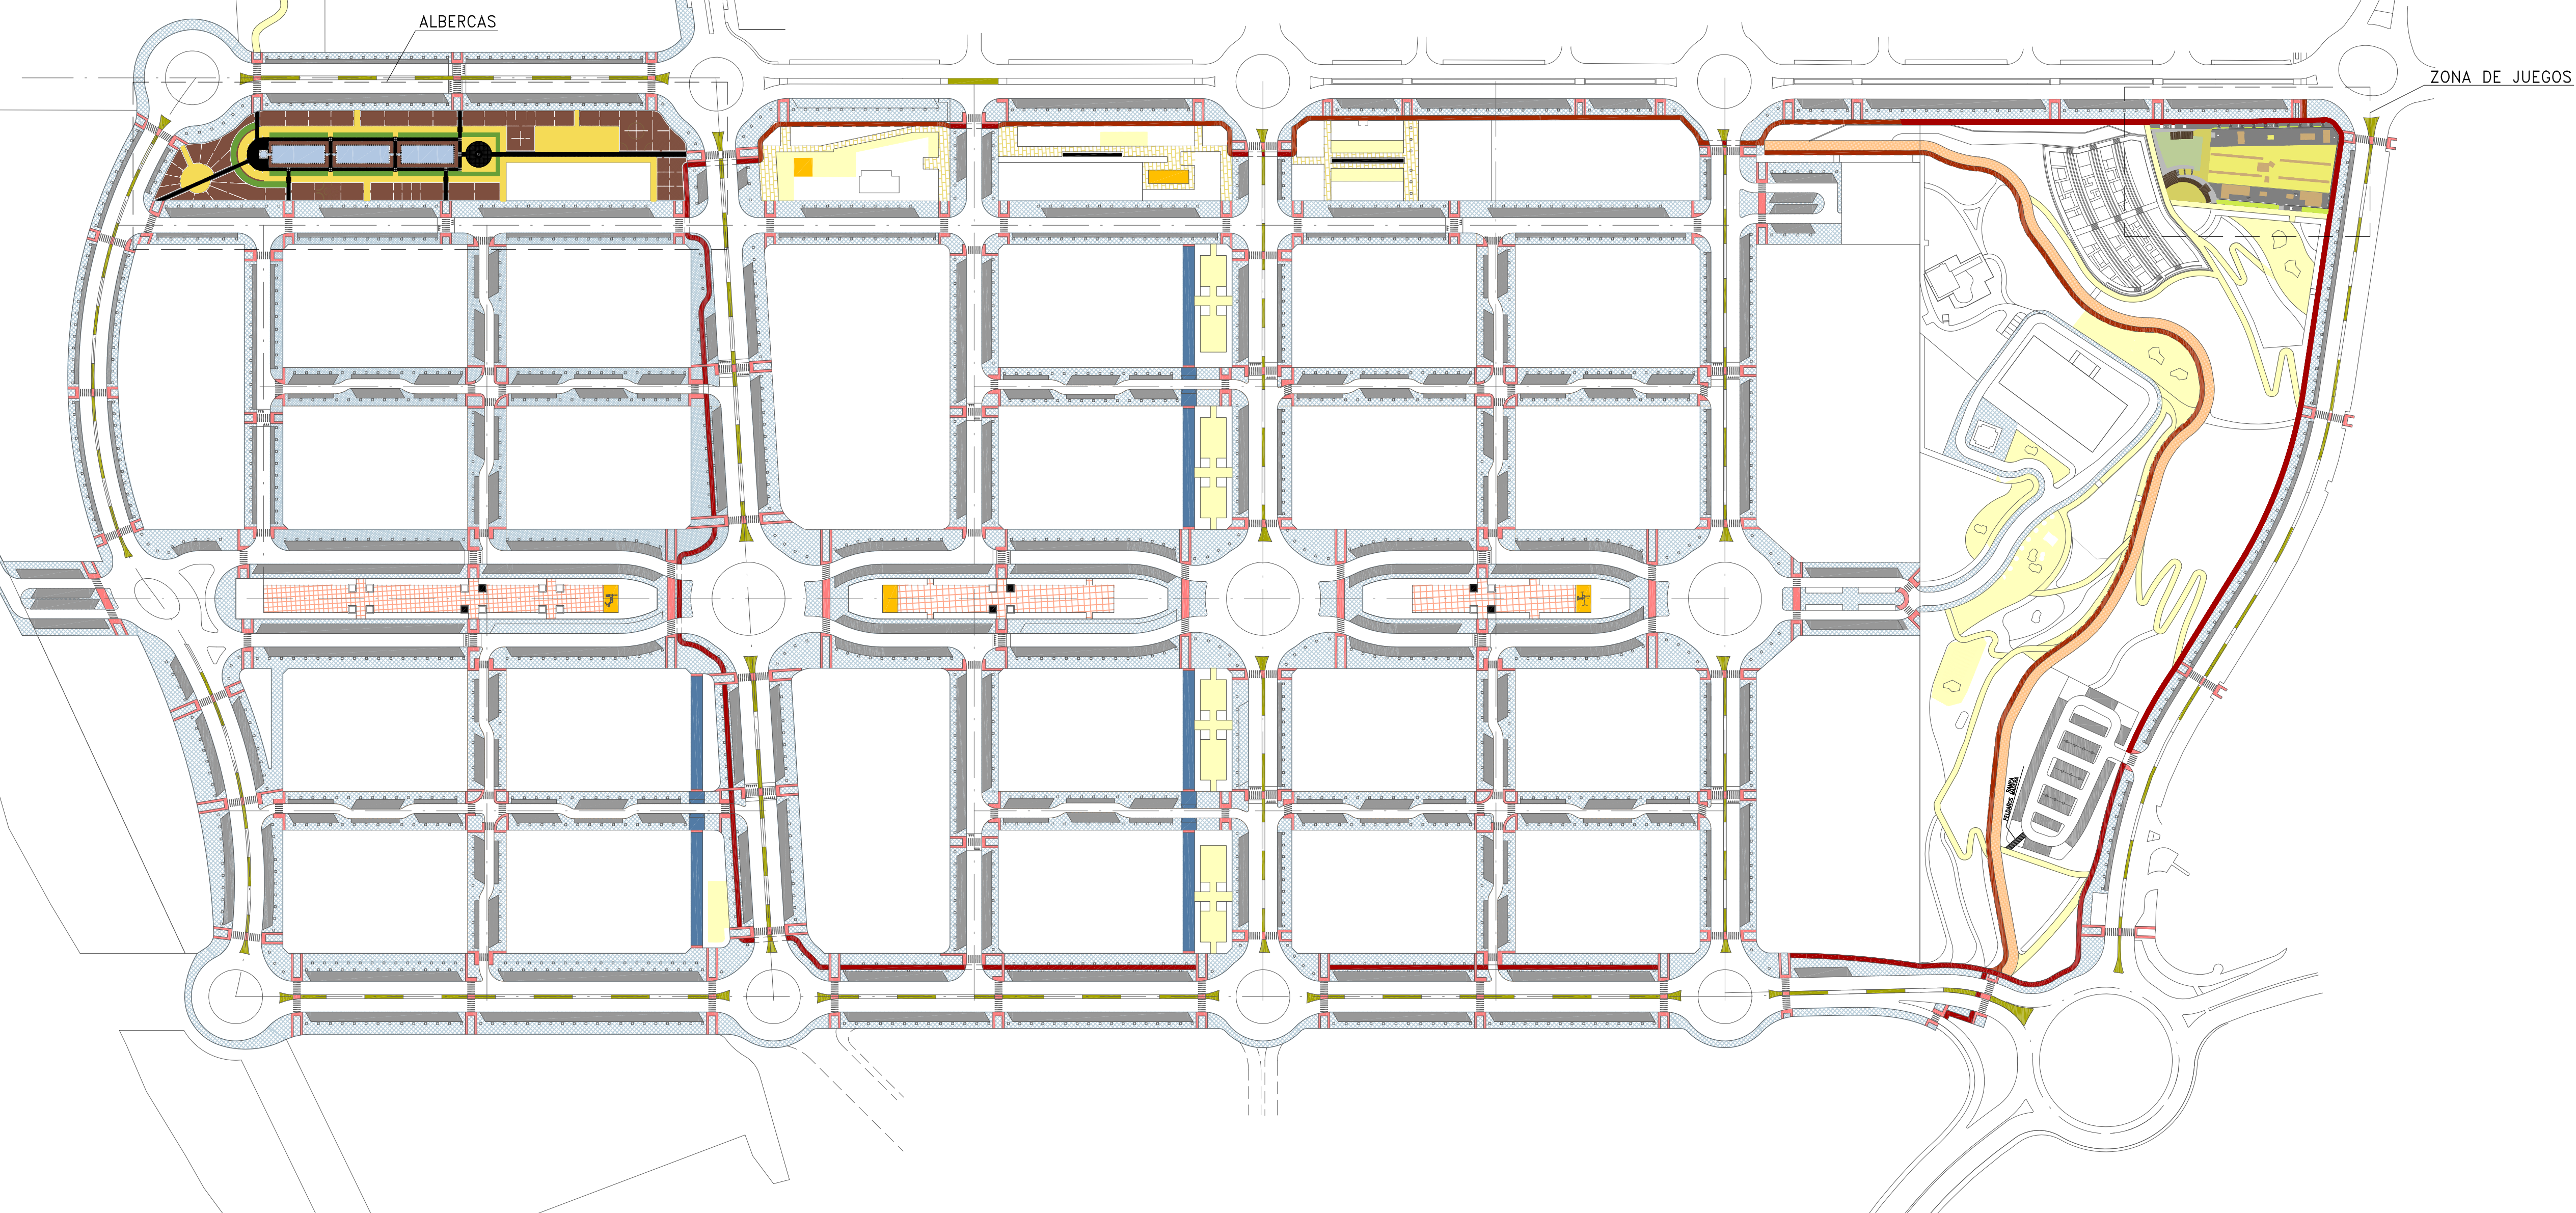

- LEYENDA
- | |
|----------------------|
| ACERA GENERAL |
| HORMIGON IMPRESO |
| PASO DE BOMBEROS |
| ZAHORRA |
| MEDIANAS |
| CAMINOS PAVIMENTADOS |
| BULEVAR |
| APARCAMIENTO GENERAL |
| CARRIL BICI |
| BARBACANA |
| ZONA JUEGOS |

- LEYENDA FIRMES Y PAVIMENTOS
- | | |
|---|--|
| TERRIZO EN PARTERRES | BORDILLO DE PARTERRES |
| ALBERGO | PIEZA DE GRANITO 80x20x20cm |
| SOLADO DE CAMINOS GRANITO 100x20x20cm | PIEZA DE GRANITO 100x60x20cm |
| SOLADO DE CRUCES DE CAMINOS GRANITO 100x20x20cm | MURETE DE 1 y 1/2 DE LADRILLO REVESTIDO DE GRANITO |
| SOLADO DE "PUENTECILLOS" 3 PIEZAS GRANITO 150x60x20cm | ENCINTADO DE ADOQUIN |

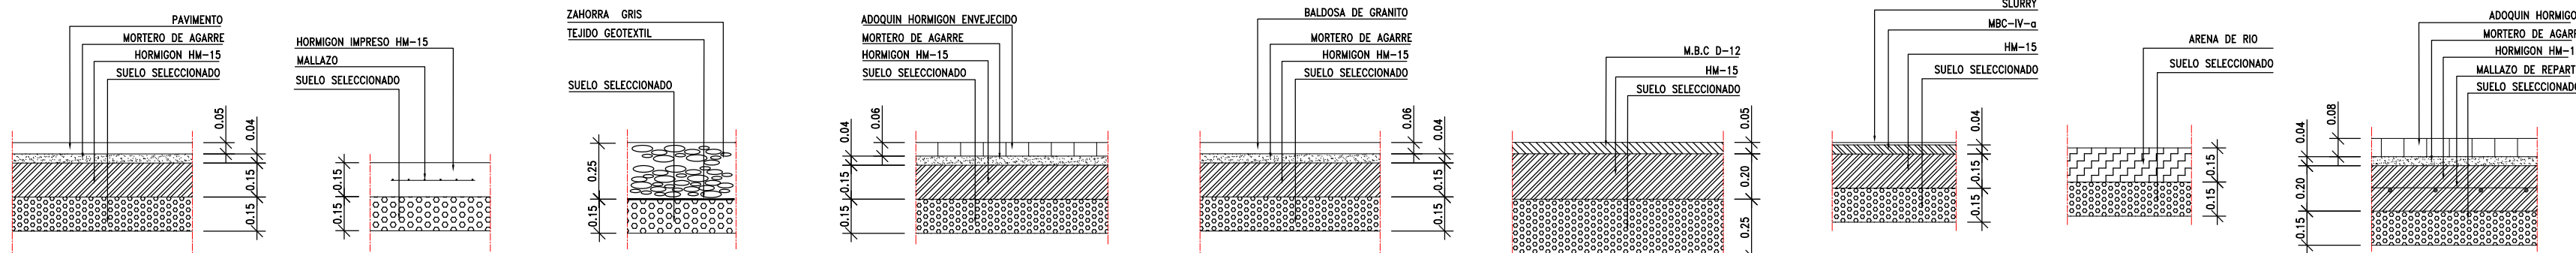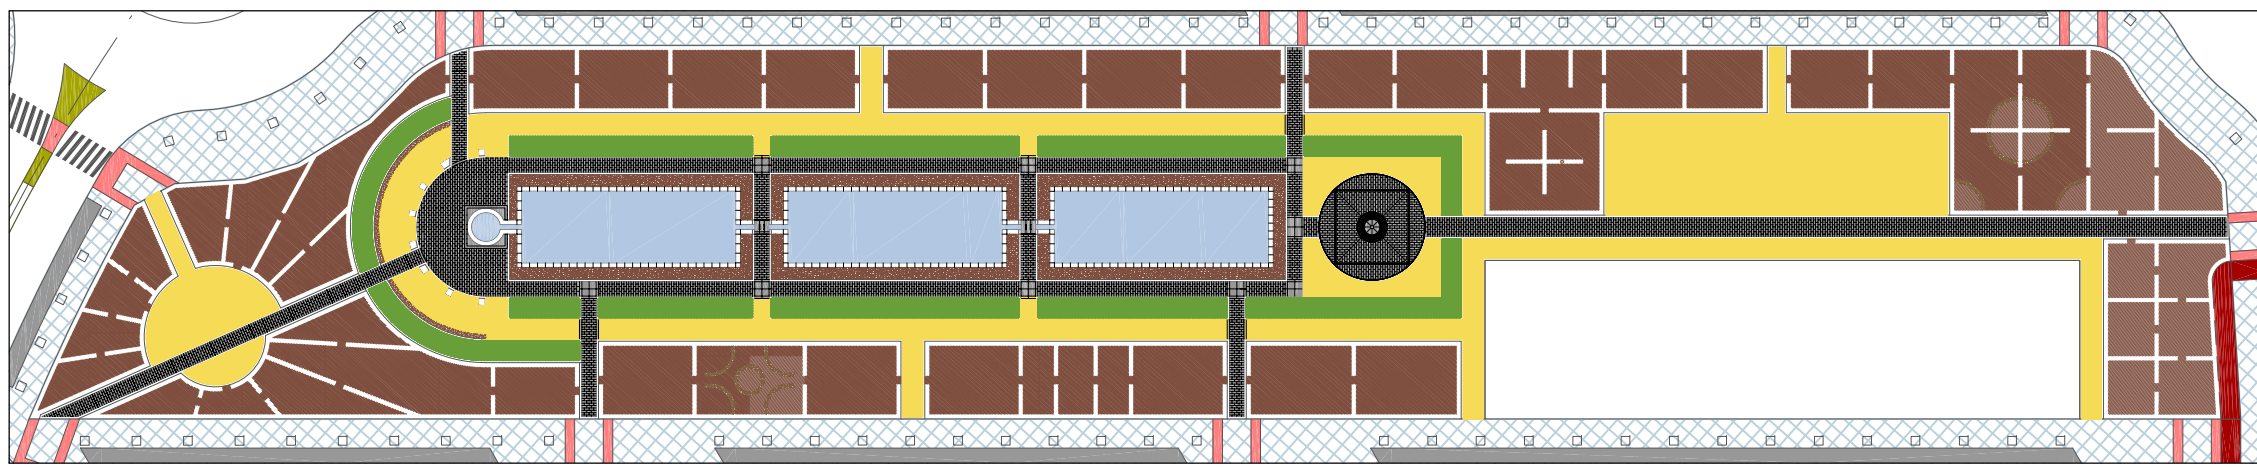


ACERA GENERAL ESCALA 1:25 HORMIGON IMPRESO ESCALA 1:25 CAMINOS DE ZAHORRA ESCALA 1:25 CAMINOS PAVIMENTADOS ESCALA 1:25 BULEVAR ESCALA 1:25 APARCAMIENTO GENERAL ESCALA 1:25 CARRIL BICI ESCALA 1:25 ZONA DE JUEGOS ESCALA 1:25 PASO DE BOMBEROS ESCALA 1:25

CLIENTE/PROPIEDAD:	Ayuntamiento de ALCOBENDAS		DIRECCIÓN FACULTATIVA:	EMPRESA CONSTRUCTORA:
PROYECTO:	2º PROYECTO MODIFICADO DE URBANIZACIÓN FUENTE LUCHA		REFERENCIA:	297
AUTORES DEL PROYECTO:	Manuel López-Melero Ortíz, José María Orgez García		ESCALA:	1:2000
PLANO:	DOCUMENTACIÓN "AS BUILT" JUNIO 2008		ORIGINALES EN:	A-1
TIPOLOGIA DE ACERAS Y APARCAMIENTOS. PLANTA GENERAL	FIRMES Y PAVIMENTOS		HOJA	1 DE 1
			FICHERO:	SECCIONESTIPO.DWG
			Nº PLANO:	29702050



LEYENDA JUEGOS INFANTILES

- VALLA METALICA DE COLORES
- AREA DE SEGURIDAD JUEGOS
- PANEL SEÑALIZACION JUEGOS
- PASO CANADIENSE

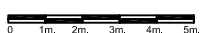CLIENTE/PROPIEDAD:	 Ayuntamiento de ALCOBENDAS	DIRECCIÓN FACULTATIVA:	 Intesco-Inarsa, s.a.	EMPRESA CONSTRUCTORA:	 FCC UICESA
PROYECTO:	PROYECTO COMPLEMENTARIO DE JUEGOS INFANTILES ESPECIALES EN EL PARQUE SUR EN EL SECTOR "FUENTE LUCHA" DE ALCOBENDAS, MADRID				
AUTOR DEL PROYECTO:	 Manuel López-Sánchez			ESCALA:	1:200
PLANO:	DOCUMENTACIÓN "AS BUILT" JUNIO 2008 PLANTACIONES Y MOBILIARIO URBANO JUEGOS INFANTILES			 Nº PLANO: HOJA 1 DE 1	




LEYENDA FIRMES Y PAVIMENTOS


- TERRIZO EN PARTERRES
- ALBERO
- SOLADO DE CAMINOS
GRANITO 60x30x6cm
- SOLADO DE CRUCES DE CAMINOS
GRANITO 90x90x6cm
- SOLADO DE "PUENTECILLOS"
3 PIEZAS GRANITO 180x60x10cm


- BORDILLO DE PARTERRES
PIEZA DE GRANITO 60x30x20cm
- BORDE ALBERCAS
PIEZA DE GRANITO 100x60x20cm
- MURETE DE 1 y 1/2 DE LADRILLO
REVESTIDO DE GRANITO
- ENCINTADO DE ADOQUIN

(CONTEMPLADO EN PLANO DE PLANTACIONES)

- SETO DE BOJ
- CIPRESSES DE ALINEACION
- ARBOLADO VARIADO
- ALBERCAS

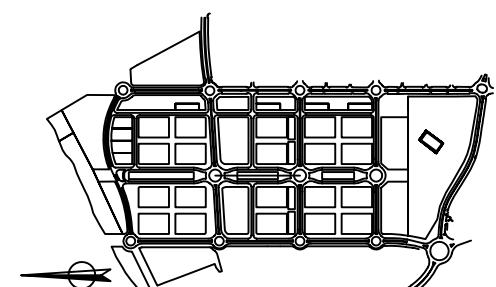


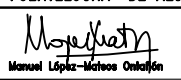
CLIENTE/PROPIEDAD:  Ayuntamiento de ALCOBENDAS	DIRECCIÓN FACULTATIVA:  Intecsa-Inarsa, s.a.	EMPRESA CONSTRUCTORA:  FCC UICESA
PROYECTO: PROYECTO COMPLEMENTARIO DE CONJUNTO DE PIEZAS DE AGUA EN PARQUE LINEAL EN EL SECTOR "FUENTELUCHA" DE ALCOBENDAS, MADRID		
AUTOR DEL PROYECTO:  Manuel López-Molina Ontolón		ESCALA: 1:400 
PLANO: DOCUMENTACIÓN "AS BUILT" JUNIO 2008 FIRMES Y PAVIMENTOS PLANTA GENERAL. TIPOLOGIA DE PAVIMENTOS		Nº PLANO: HOJA 1 DE 1



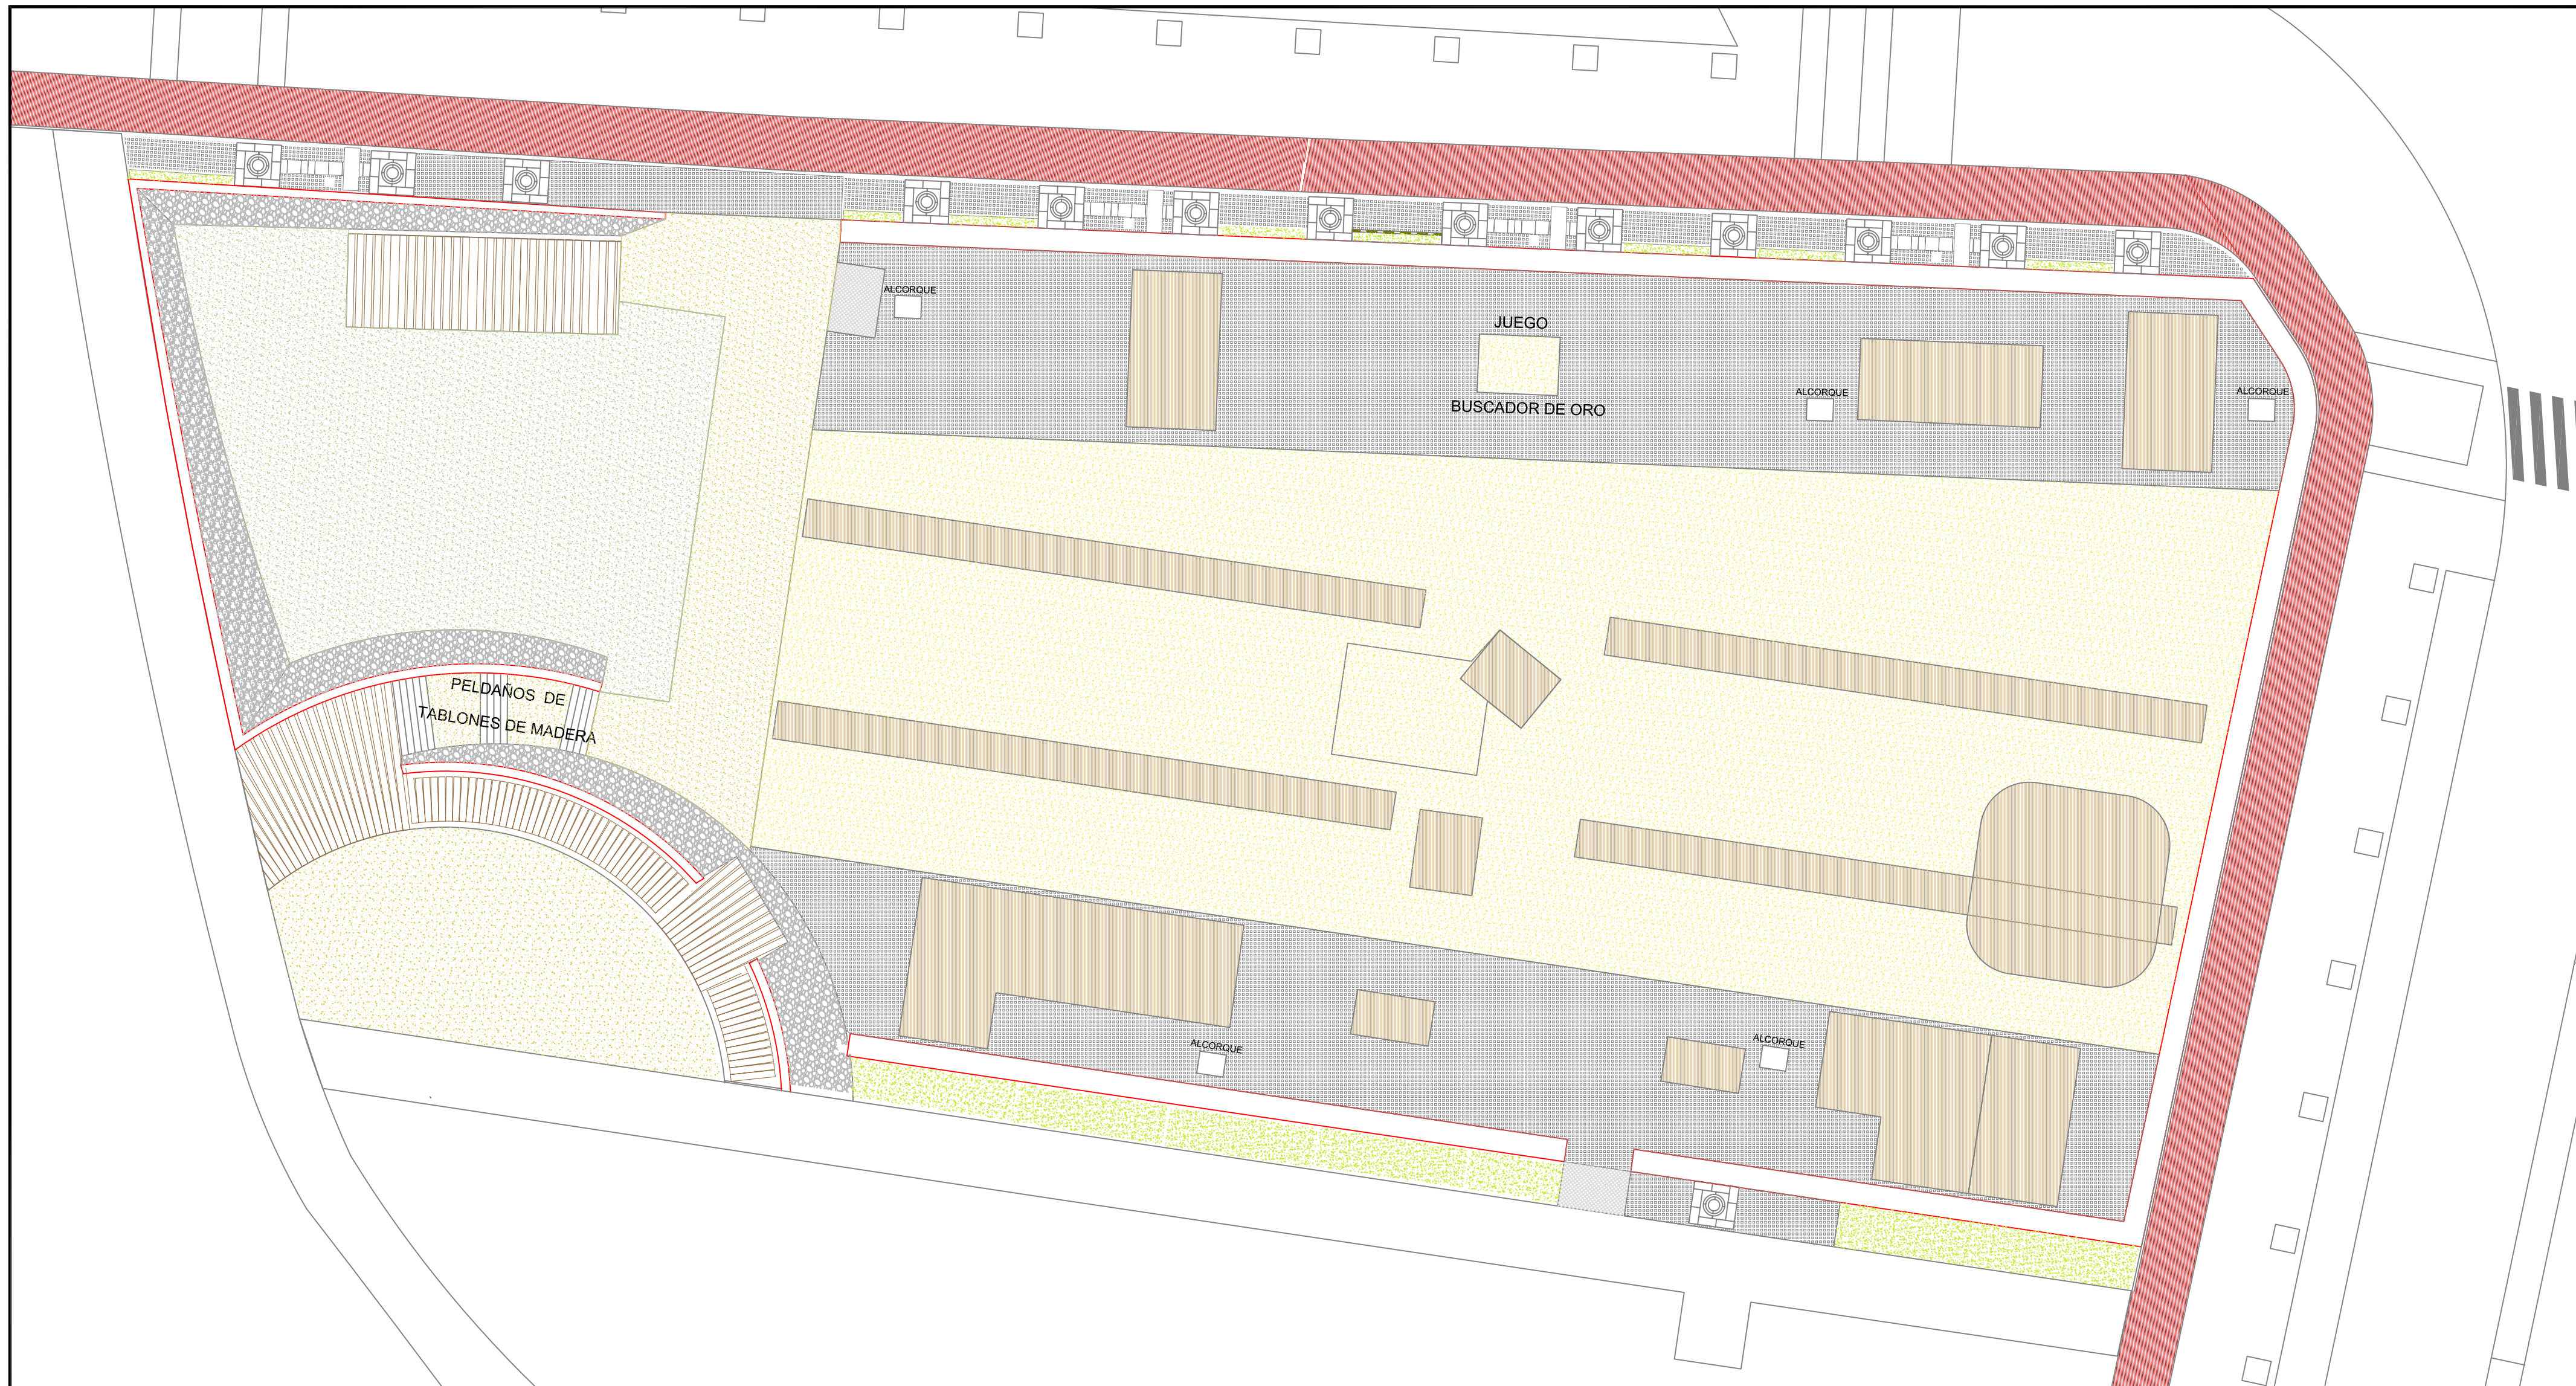


LEYENDA ZONA JUEGOS INFANTILES

	ARENA DE RÍO		ADOQUIN 120x120mm SOBRE CAMA DE ARENA		PRADERA ORNAMENTAL		CARRIL BICI EXISTENTE
	ZAHORRA		PAVIMENTO DE GRANITO 60x60x3cm / 60x30x3cm		ARBUSTOS Y TAPIZANTES		
	PAVIMENTO AMORTIGUADOR DE GOMA		PAVIMENTO DE MADERA		MURO DE PIEDRA		
			TRAMEX (PASO CANADIENSE)				

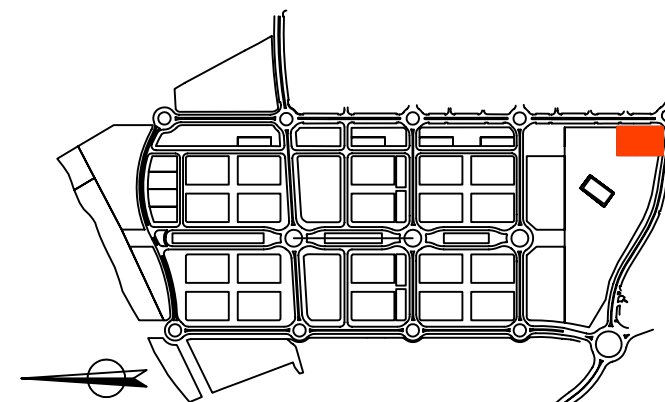

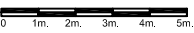CLIENTE/PROPIEDAD:	 Ayuntamiento de ALCOBENDAS	DIRECCIÓN FACULTATIVA:	 inteco-inarsa, s.a.	EMPRESA CONSTRUCTORA:	 FCC UICESA CONSTRUCCIÓN S.A. PUENTE LAGUNA S.T.E. CONSTRUCCIÓN S.A.
PROYECTO:	PROYECTO COMPLEMENTARIO DE JUEGOS INFANTILES ESPECIALES EN EL PARQUE SUR EN EL SECTOR "FUENTE LUCHA" DE ALCOBENDAS, MADRID				
AUTOR DEL PROYECTO:	 Manuel López-Rodríguez				ESCALA: 1:200 
PLANO:	DOCUMENTACIÓN "AS BUILT" JUNIO 2008 FIRMES Y PAVIMENTOS TIPOLOGÍA DE PAVIMENTOS				Nº PLANO: HOJA 1 DE 1

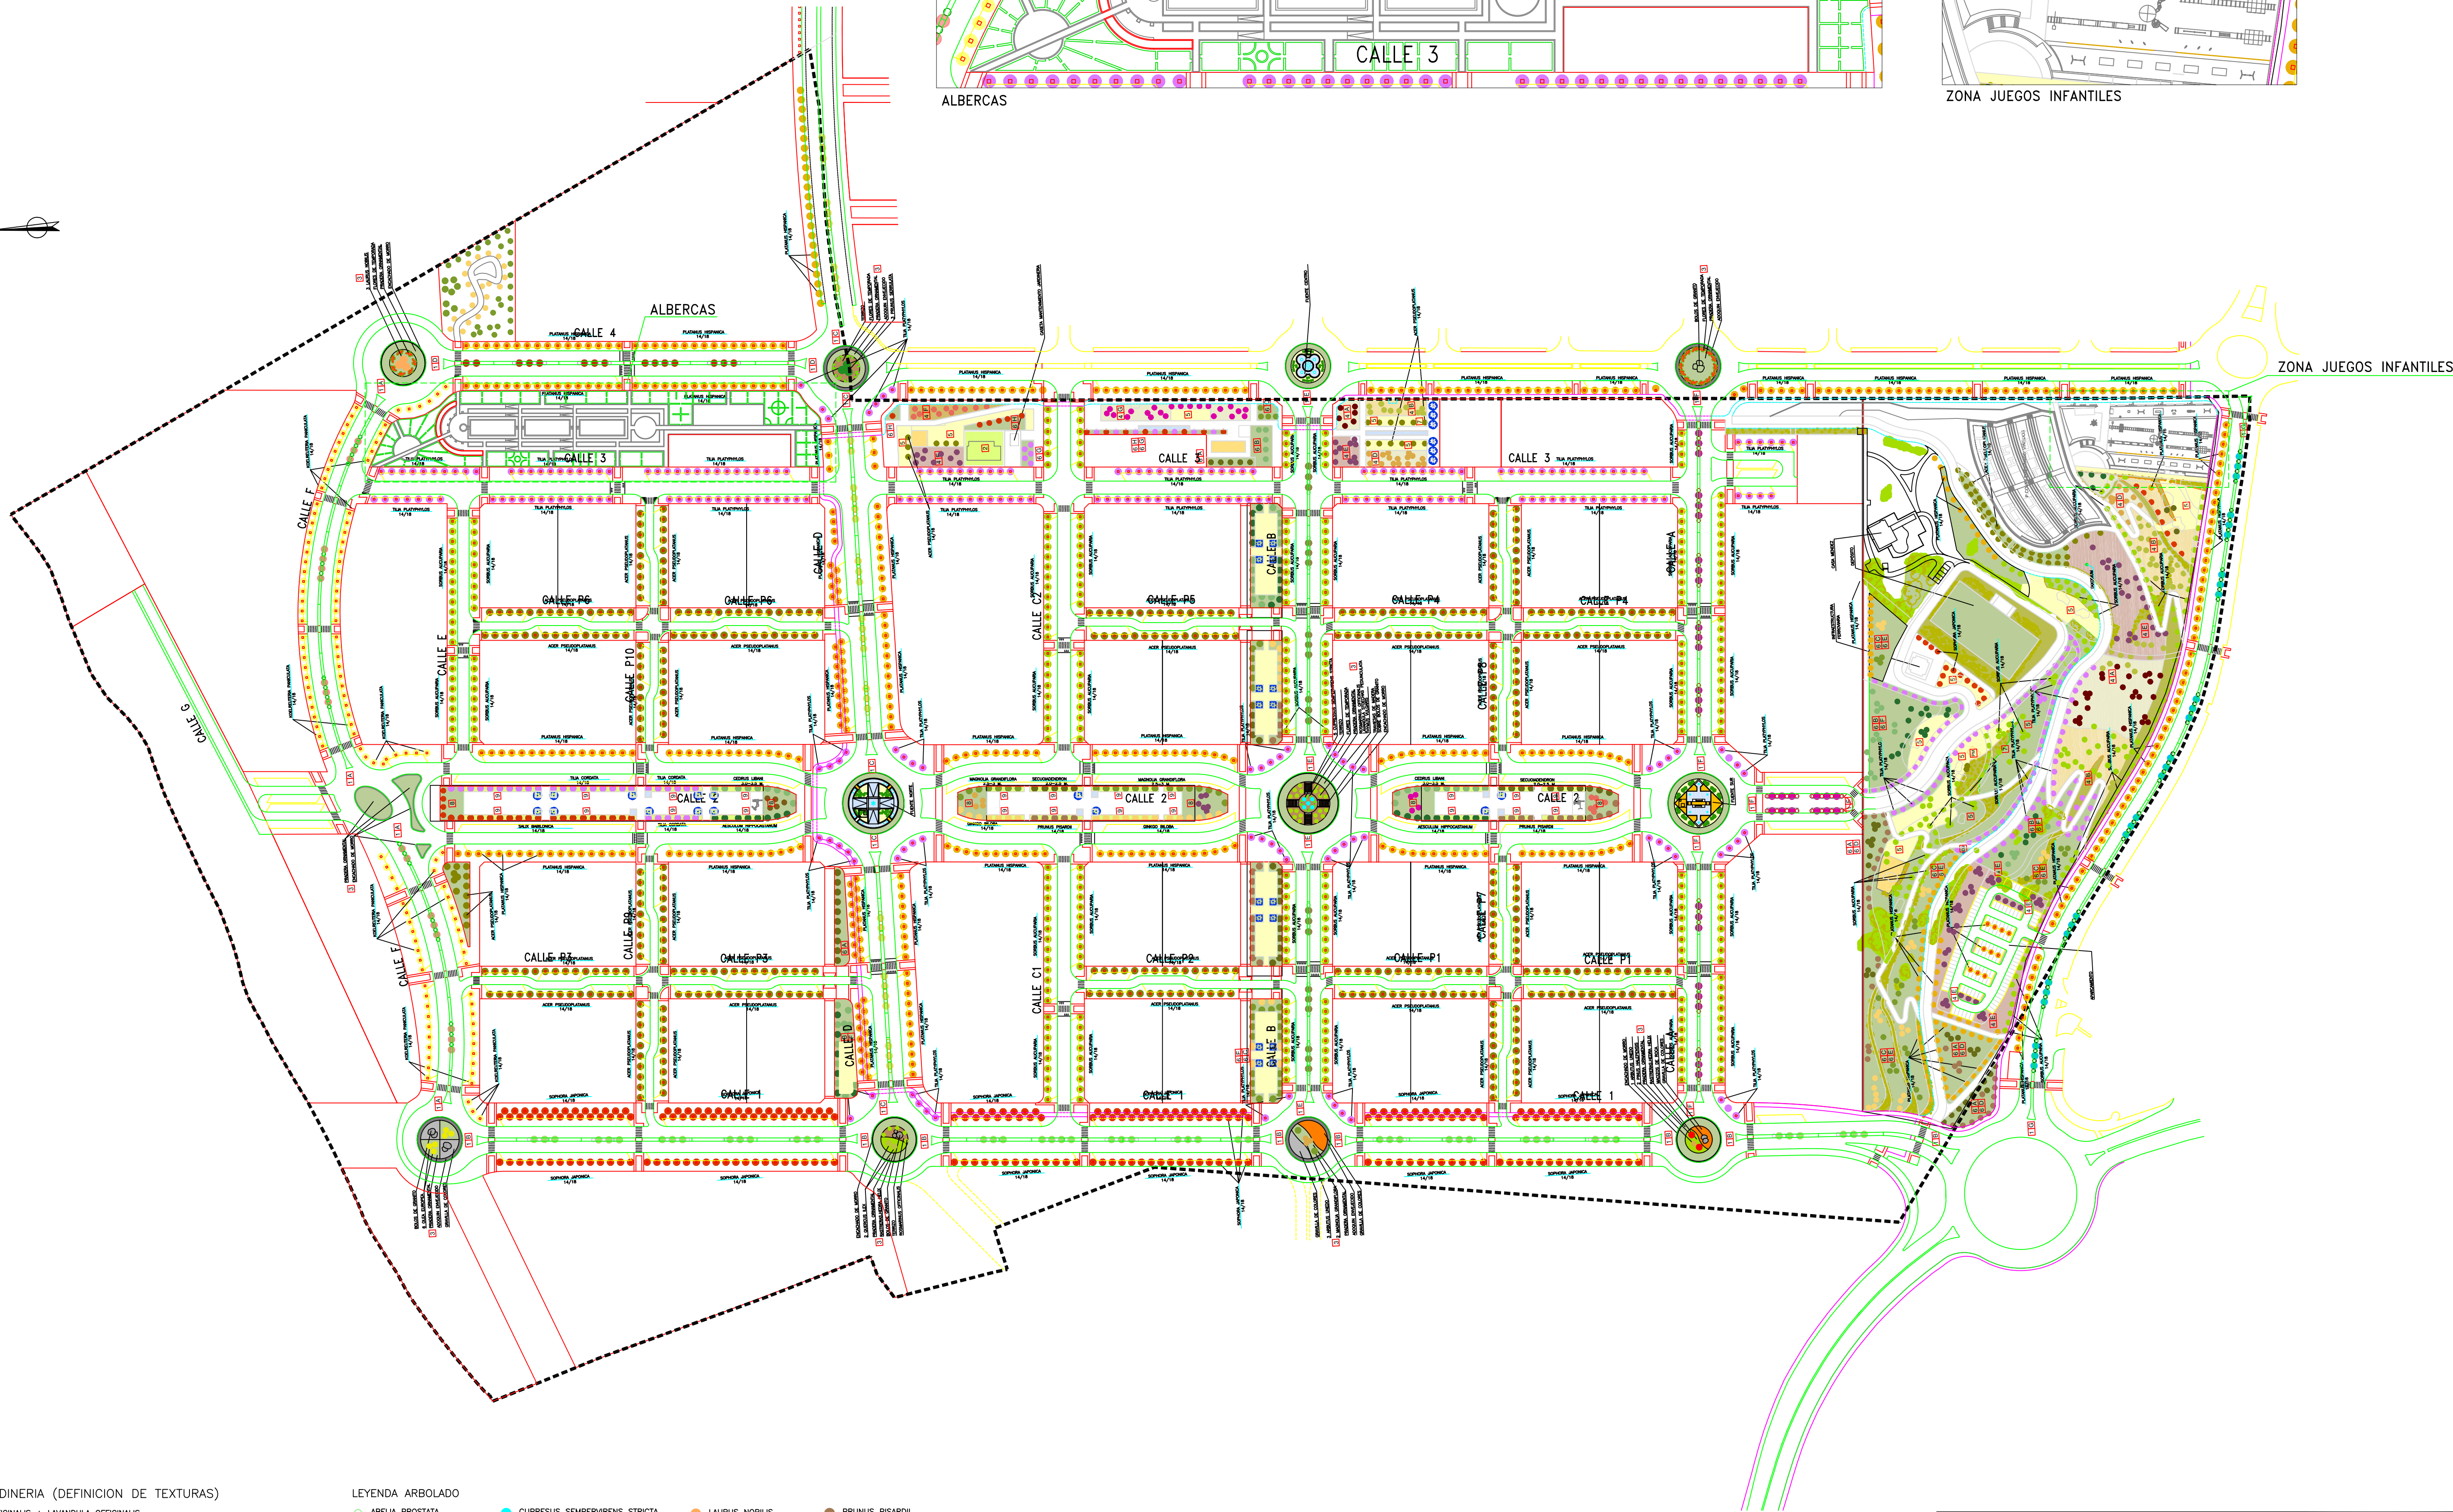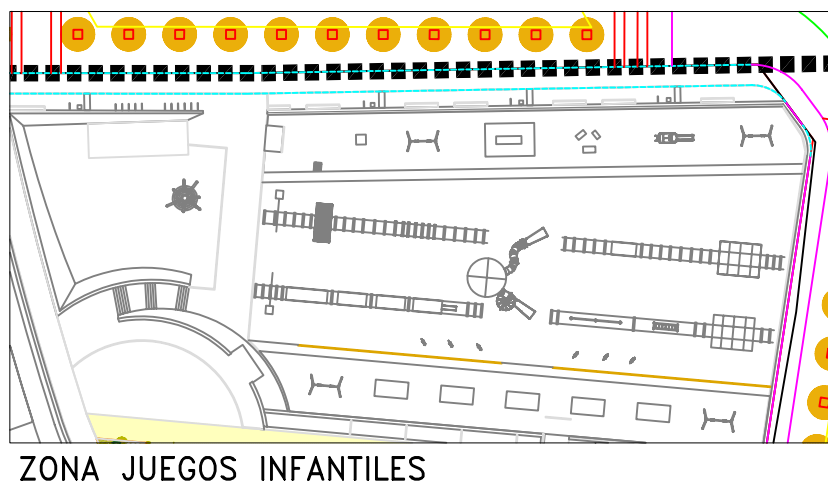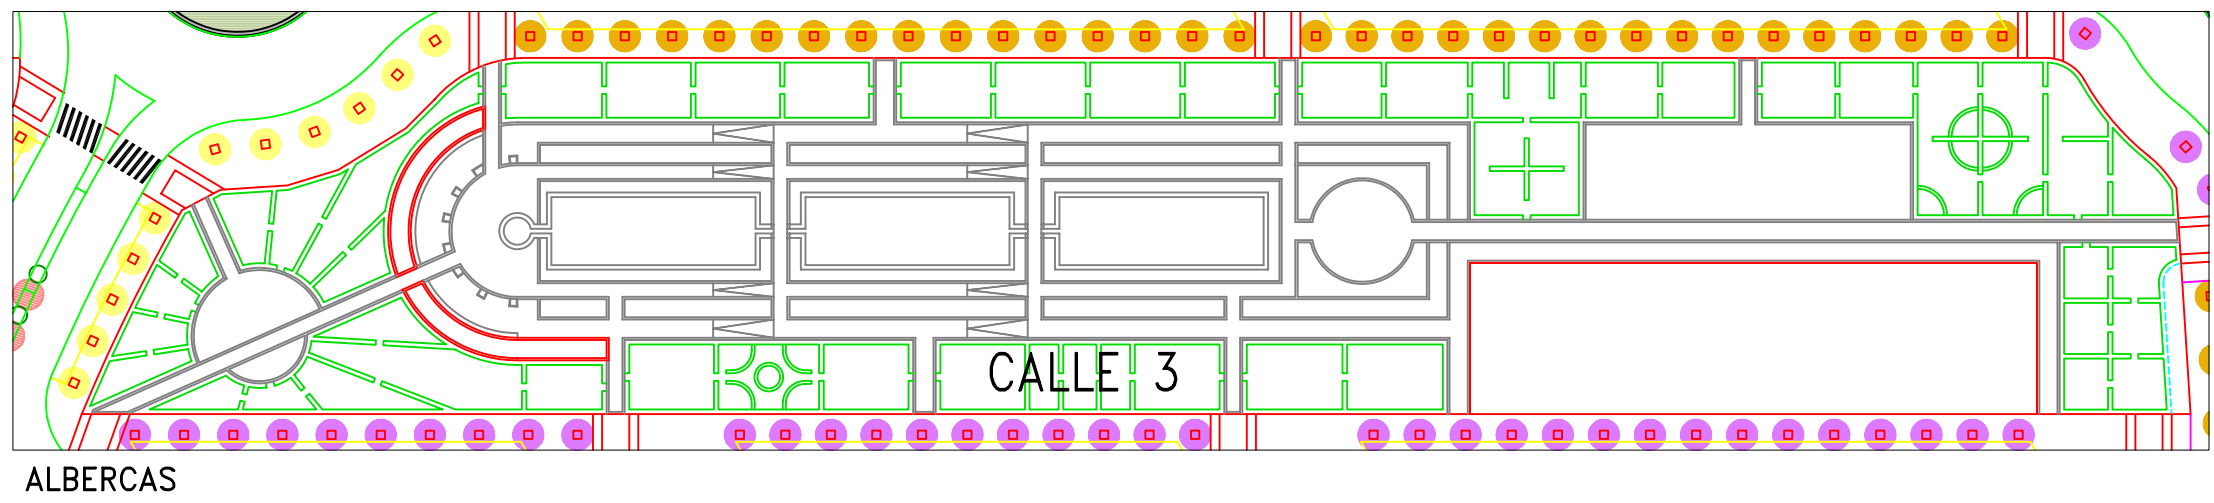


LEYENDA DE JARDINERIA (DEFINICION DE TEXTURAS)

- ROSMARINUS OFFICINALIS + LAVANDULA OFFICINALIS
CAPA DE MULCH
 - THYMUS VULGARIS + LAVANDULA PEDUNCULATA
CAPA DE MULCH
 - ROSMARINUS OFFICINALIS + CISTUS LADANIFER
CAPA DE MULCH
 - THYMUS CITRODORUS + ROSMARINUS OFFICINALIS
CAPA DE MULCH
 - PRADERA ORNAMENTAL
 - CUBIERTA VEGETAL
 - TALUDES CON ARBUSTOS Y TAPIZANTES
 - ARBOLES SINGULARES
 - ARBOLADO A MANTENER
- (CONTEMPLADO EN PE Nº2)
- JUEGOS DE NIÑOS
 - ZAHORRA GRANITICA COMPACTADA

LEYENDA ARBOLADO

- ABELIA PROSTATA
- ACER PLATANOIDES
- ACER PSEUDOPATANUS
- ASCULUS HIPPOCASTANUM
- ALNUS GLUTINOSA
- ARBUTUS UNEDO
- BERBERIS ATROPURPUREA
- CEDRUS LIBANI
- CUPRESSUS CYPARIS LEILANDII
- CARPINUS BETULUS FASTIGIATA
- CUPRESSUS SEMPERVIRENS STRICTA
- CUPRESSUS SEMPERVIRENS PYRAMIDALIS
- EVONIMUS PUNICELLUS VARIEGATA
- EVONIMUS PUNICELLUS VERDE
- FRAXINUS ORNUS
- GINKGO BILOBA
- HEBE AUTUM GLORY
- JUNIPERUS OXYCEDRUS
- KOELREUTERIA PANICULATA
- LAURUS NOBILIS
- MAGNOLIA GRANDIFLORA
- OLEA EUROPEA
- PERNETIA MUCRONATA
- PINUS HALEPENSIS
- PINUS PINEA
- PLATANUS HISPANICA
- POPULUS ALBA
- PRUNUS DOMESTICA
- PRUNUS PISARDII
- QUERCUS ILEX
- QUERCUS ROBUR
- SALIX BABYLONICA
- SEQUIAOENDRON GIGANTEUM
- SOPHORA JAPONICA
- SORBUS AUcupARIA
- TILIA PLATYPHYLOS
- TAXODIUM DISTICHUM

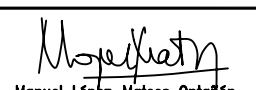CLIENTE/PROPIEDAD:  Ayuntamiento de ALCOBENDAS		DIRECCIÓN FACULTATIVA:  Intecsa-Inarsa, s.a.		EMPRESA CONSTRUCTORA:  FCC UICESA	
PROYECTO: 2º PROYECTO MODIFICADO DE URBANIZACIÓN FUENTE LUCHA		AUTORES DEL PROYECTO:  Manuel López-Moreno Ortigón		REFERENCIA: 297	
PLANO: DOCUMENTACIÓN "AS BUILT" JUNIO 2008 PLANTACIONES, PARQUES PLANTA GENERAL DEFINICION DE ZONAS		ESCALA: 1:2000 0 20 40 60 80		HOJA 1 DE 1 FICHERO: PLANTACIONES, PARQUES.WG Nº PLANO: PLANTACIONES, PARQUES	



Este plano pertenece a Envac Iberia S.A. y no puede ser copiado sin nuestra autorización escrita. Tampoco se permite mostrarlo ni entregarlo a terceros. La infracción de esta condición será perseguida de acuerdo con lo establecido por la legislación vigente.

Este plano pertenece a Envac Iberia S.A. y no puede ser copiado sin nuestra autorización escrita. Tampoco se permite mostrarlo ni entregarlo a terceros. La infracción de esta condición será perseguida de acuerdo con lo establecido por la legislación vigente.

BARANDILLA TUBULAR DE ACERO

CUBIERTA FORMADA POR CERCHAS DE MADERA

PANELES FOTOVOLTAICOS

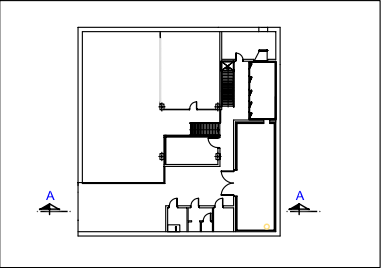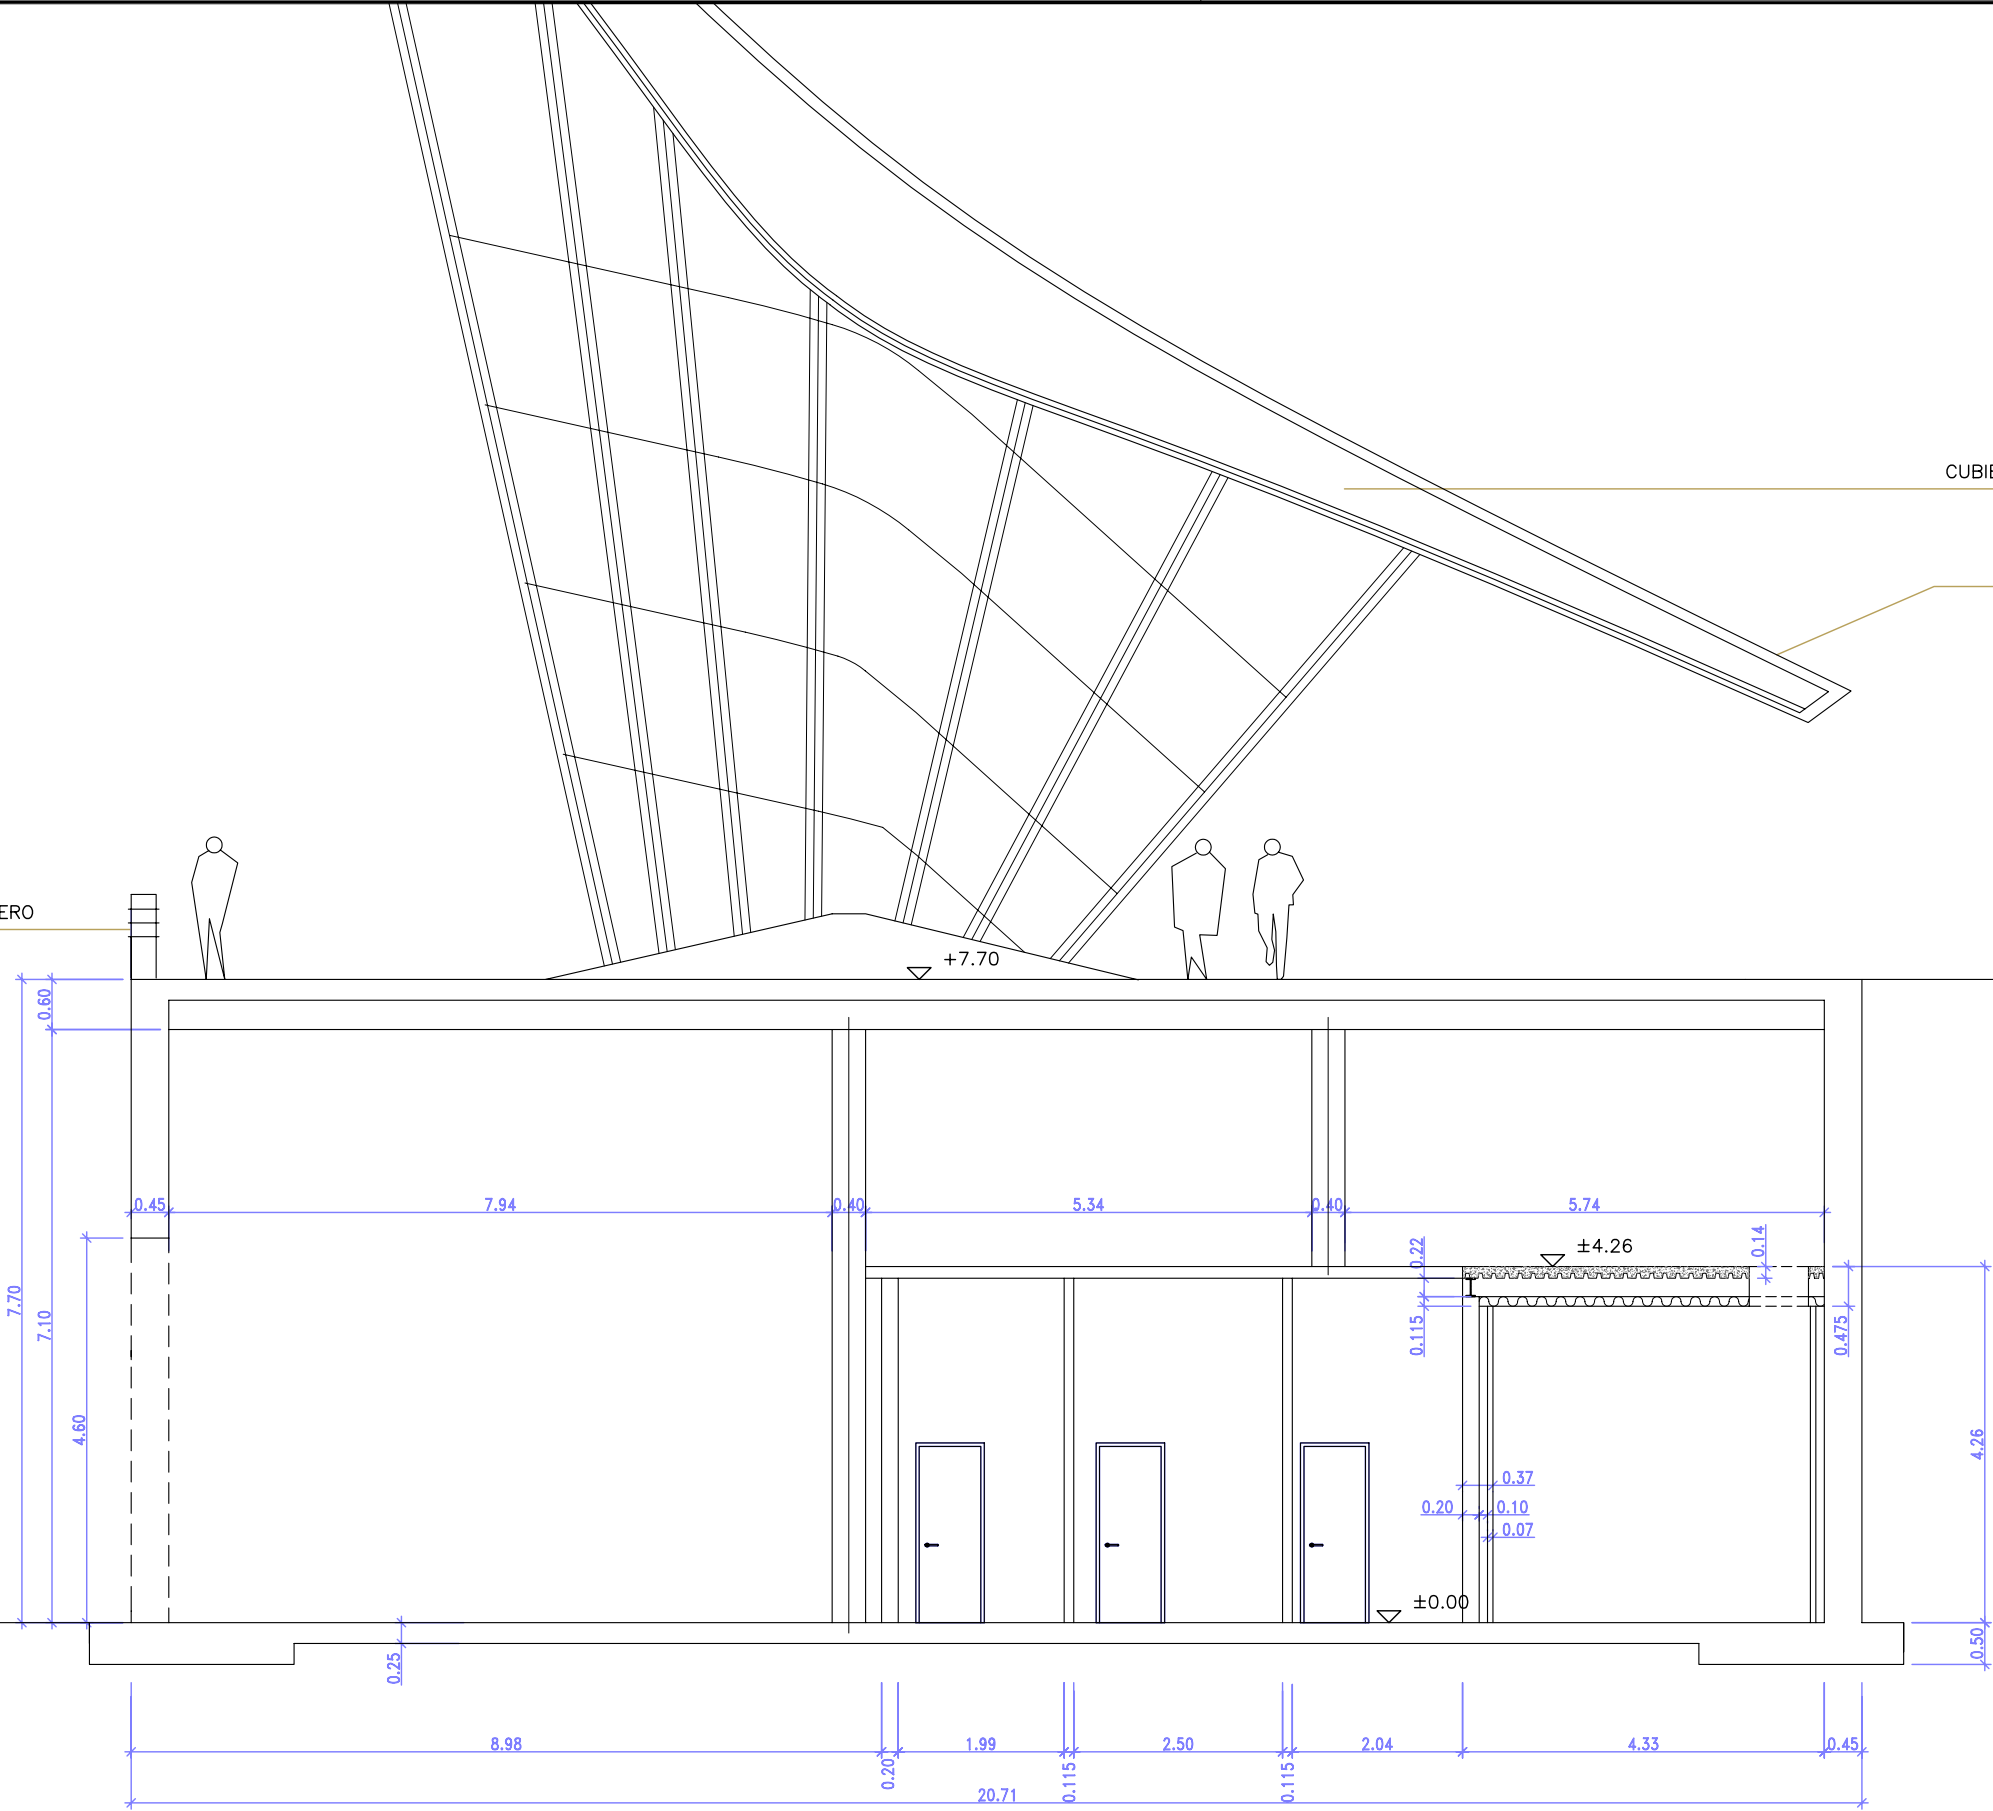

EDICION	FECHA	DESCRIPCION	DIBUJADO	REVISADO	PROPIEDAD:	
						
					LICITADOR:	
						
					PROYECTO:	
					PROYECTO CONSTRUCTIVO DE RED Y CENTRAL DE RECOGIDA AUTOMÁTICA DE RESIDUOS URBANOS EN FUENTE LUCHA (ALCOBENDAS)	
					PLANO:	
					CENTRAL DE RECOGIDA AUTOMATIZADA ARQUITECTURA. SECCION A-A	
					REFERENCIA:	328
					FORMATO:	A-1
					ESCALA:	1:50
					FICHERO:	3283201-09.dwg
					Nº PLANO:	3283206 HOJA 1 DE 1